

CHÂTEAUNEUF

AMÉNAGEMENT DE LA TRAVERSÉE URBAINE DE MALTAVERNE

INFRASTRUCTURES

MAÎTRE D'OUVRAGE

Commune de Châteauneuf (73390)
Contact : Henri Carrel (Maire)

MISSION

Diagnostic & maîtrise d'œuvre complète

DESRIPTIF DU PROJET

La commune de Châteauneuf a confié au groupement de bureaux d'étude la réalisation un diagnostic / état des lieux, afin de faire des propositions de scénarii pour le réaménagement de la traversée de Maltaverne. Pour cette mission ALTITUDES VRD s'est groupé avec Terre d'urbanisme.

Le projet retenu par la commune de Châteauneuf comporte les aménagements urbains suivants :

- Recalibrage de la RD 204 (route Royale) par la création d'écluses et d'une zone 30,
- Amélioration de la visibilité pour les automobilistes et de la sécurité des piétons par la création de trottoirs ;
- Création d'un giratoire sur plateau surélevé ;
- Création de plusieurs plateaux surélevés avec passages piétons sur la RD 202 (route de la Fruitière);
- Marquage clair des espaces piétons et des espaces routiers par l'utilisation de matériaux variés et coordonnés ;
- Amélioration du fonctionnement de la collecte des eaux pluviales.

INFOS PROJET

Date | 2007
Groupement | Altitudes VRD - Terre d'urbanisme
Mandataire | Altitudes VRD
Chef de projet Altitudes VRD | Christophe Aron
Coût des travaux | 260 000 € HT
Chaussée | 2200 m²
Trottoirs | 780 m²
N° d'Affaire | 07-008




1




2



3

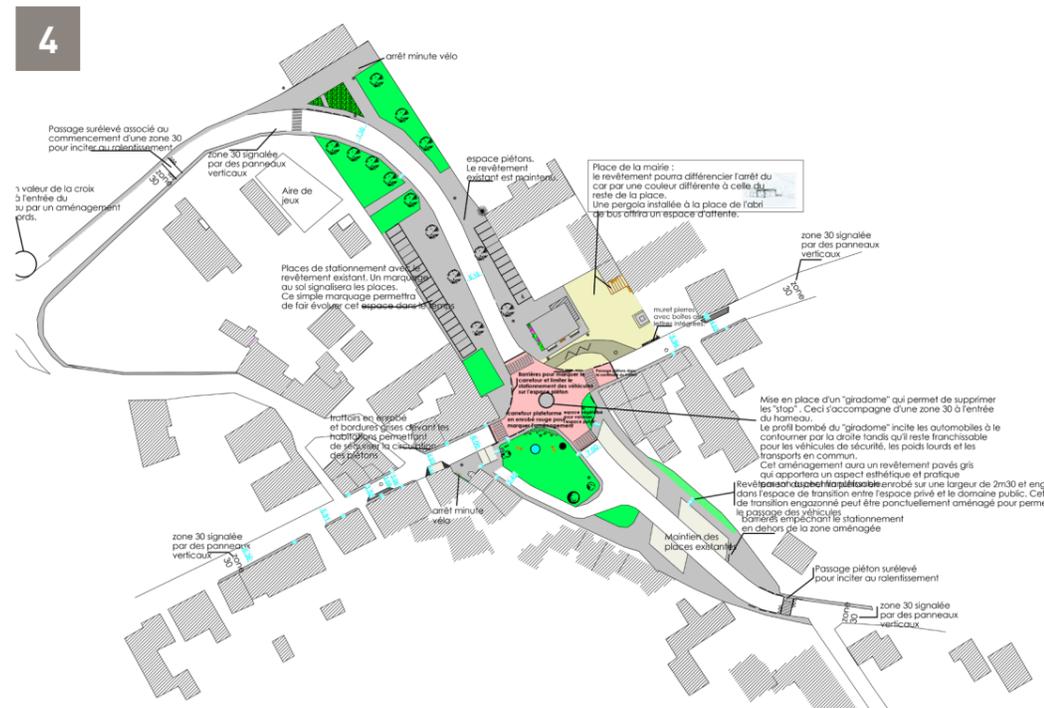


4

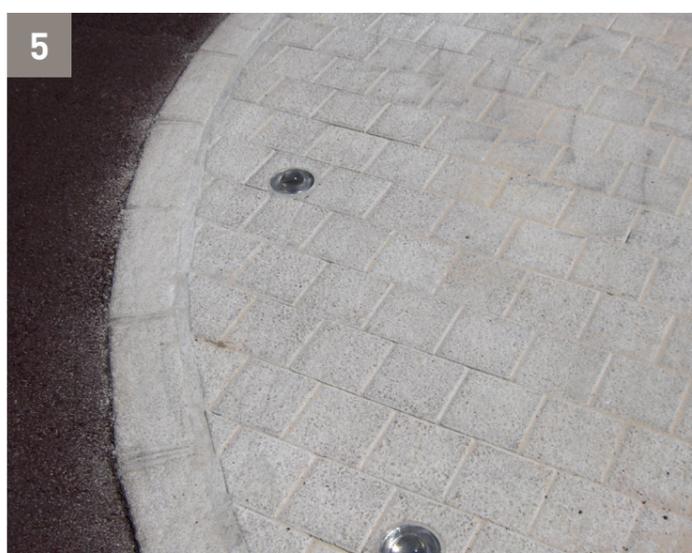

5



6

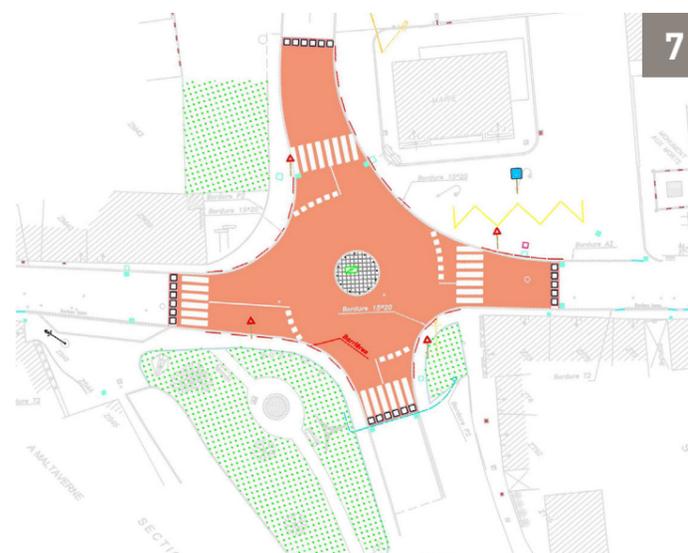

7

- Légende**
- 1,2,3 Vues du carrefour
 - 4 Diagnostic du centre bourg
 - 5 Giradôme avec réflecteurs
 - 6 Rampant préfabriqué
 - 7 Plan de récolement du carrefour



ALTITUDES VRD

67, chemin de la Charrette
73200 Albertville

04 79 38 06 64

contact@altitudes-vrd.fr

www.altitudes-vrd.fr

